


IGENSATT FÖNSTER?

TOT: 149,94 m²



SKALA:
1:100 - A4
METER

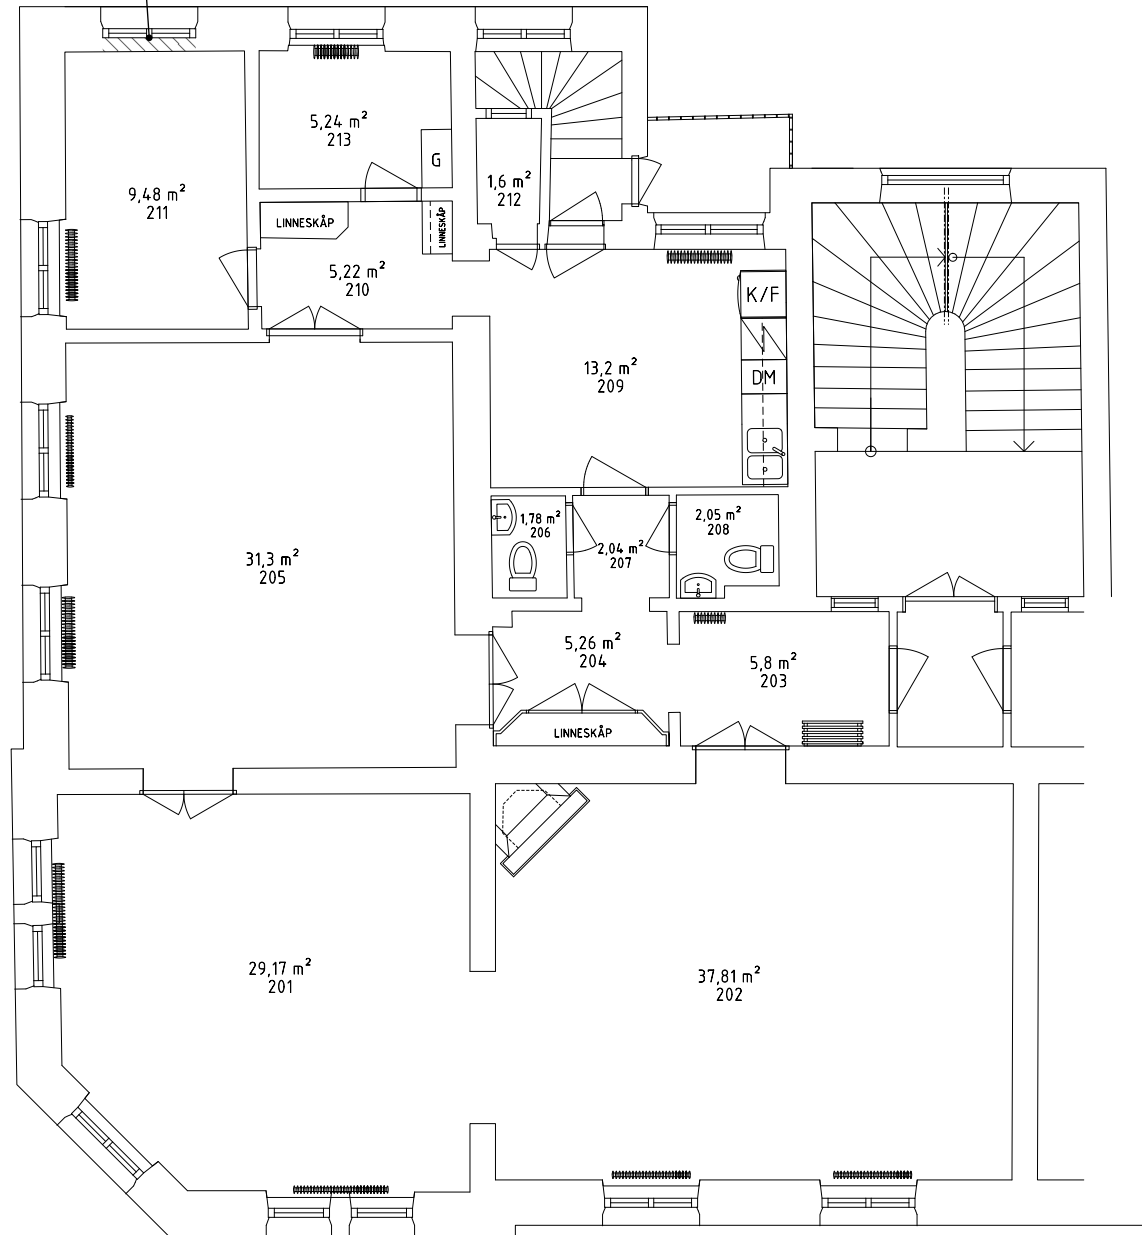


BET	ANT	ÄNDRING AVISER	DATUM	SIGN
RELATIONSRITNING				
- MARS 3 - KOPHANGATAN 24 - SUNDSVALL				
LOKAL				
UPPRORGSNUMMER	TITEL AV	TRÄSKISSARE		
54701	16-11-2924	DENNIS SÉNOLÉBACH JANISFANG	DENNIS SÉNOLÉBACH DANIEL SÉNOLÉBACH	
PLANRITNINGAR				
PLAN 3 - 2 TR				
SKALA	1:100 (A4)	RITNINGSSKUPPLER	BET	A
	1:50 (A2)	A=0-0-1		




IGENSATT FÖNSTER?

TOT: 149,94 m²

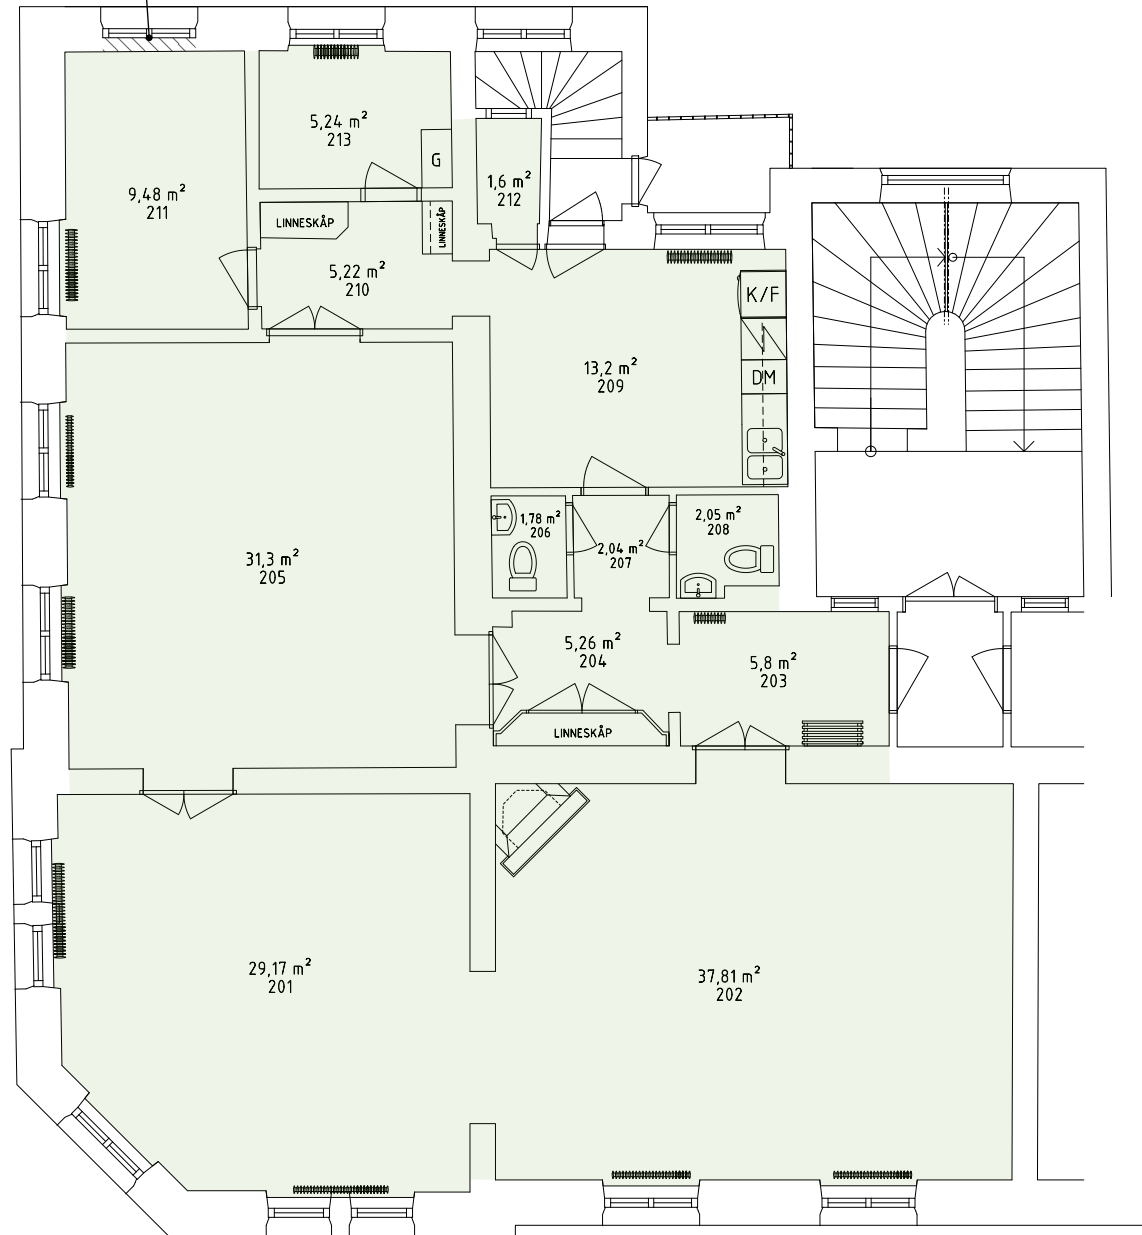

SKALA:
1:100 - A4
METER



BET	ANT	ÄNDRING AVISER	DATUM	SIGN
RELATIONSRITNING				
- MARS 3 - KOPHANGATAN 24 - SUNDSVALL				
LOKAL				
UPPRORGSNUMMER	TITEL AV		HANDLEGGARE	
16-11-2924	DENNIS SÉNOLÉBACH		DENNIS SÉNOLÉBACH	
PLANRITNINGAR				
				
PLAN 3 - 2 TR				
SKALA	1:100 (A4)	RITNINGSSKUPPLER	BET	A
	1:50 (A2)	A=0-0-1		